




4 PORTICO-1
1 : 200

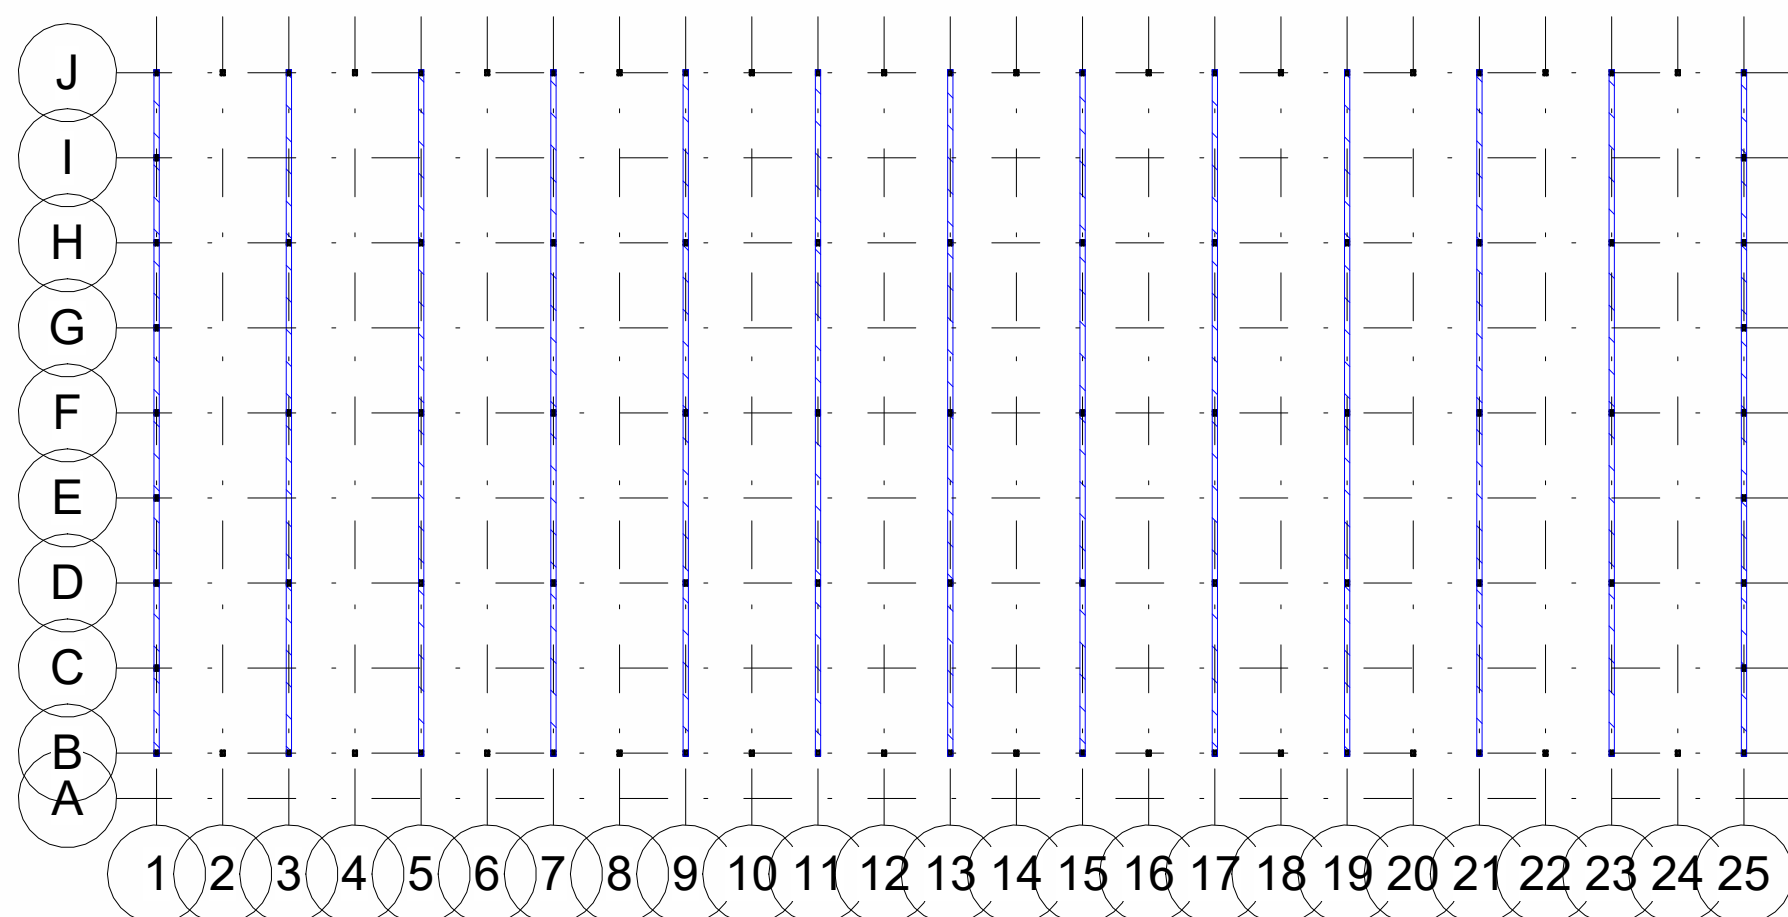

1 TRELIÇAS PRINCIPAIS PORTICOS
1 : 1000

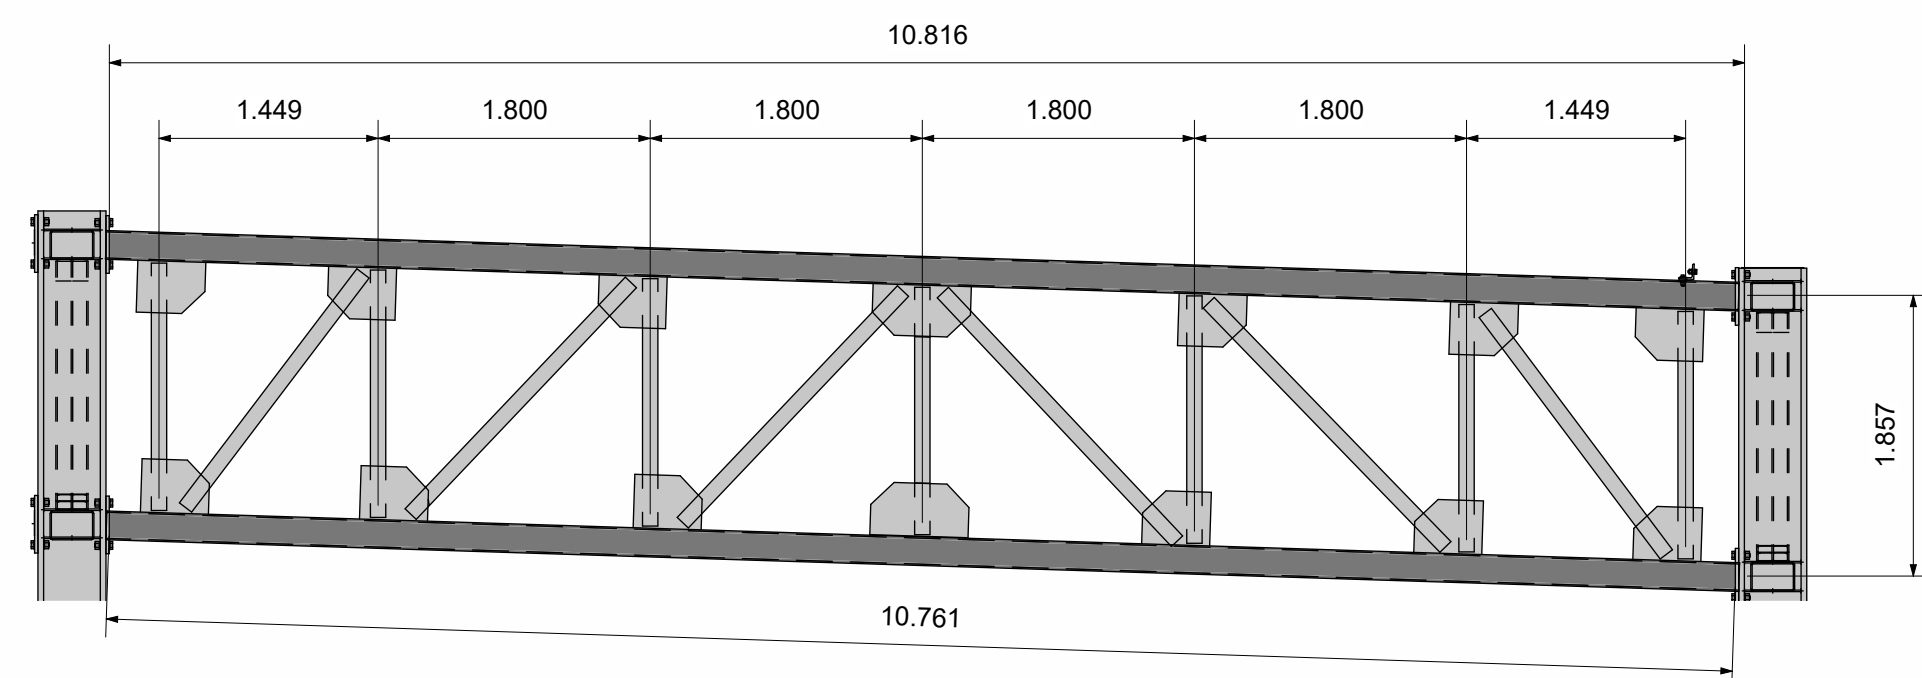

2 TRELIÇA PRINCIPAL PORTICO 1
1 : 50

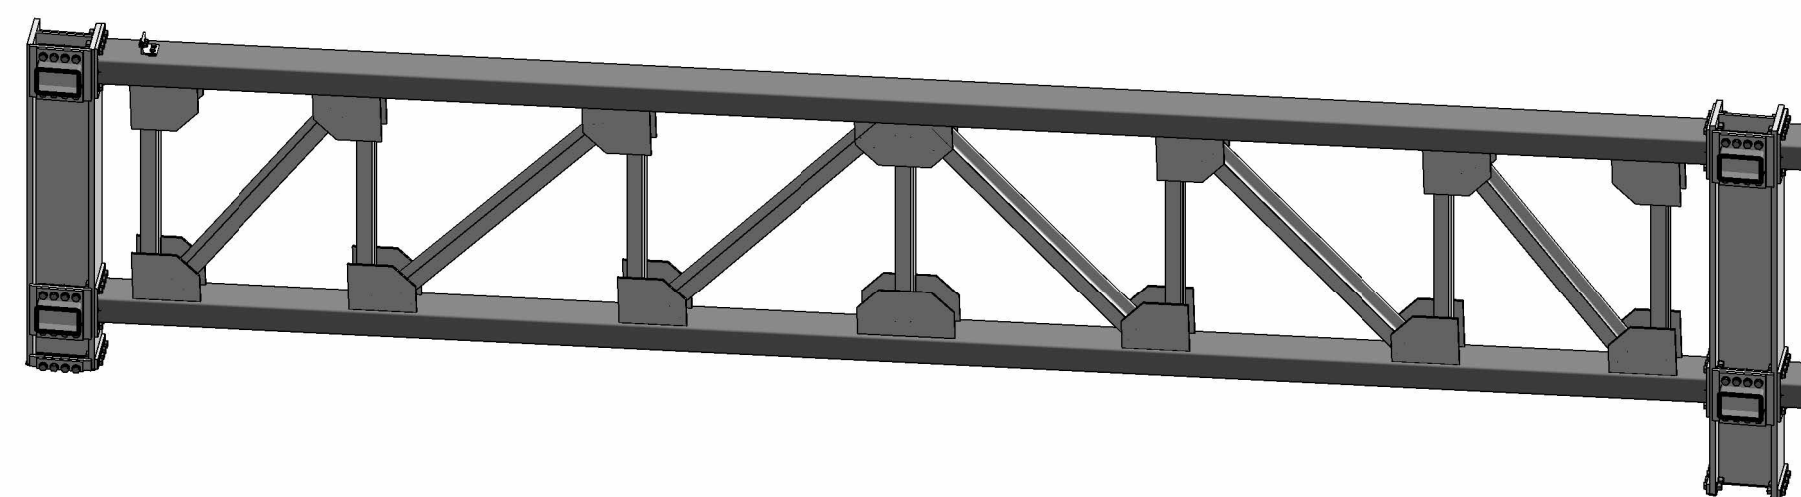

3 TRELIÇA_PRINCIPAL-TIPO-1

TÍTULO:

Projeto portico principal

DISCIPLINA:

Projeto portico principal

UNIDADE:

m

ESCALA:

INDICADA

REVISÃO:

00

ETAPA:

ASBUILT