




1 PORTICO-2
1 : 200

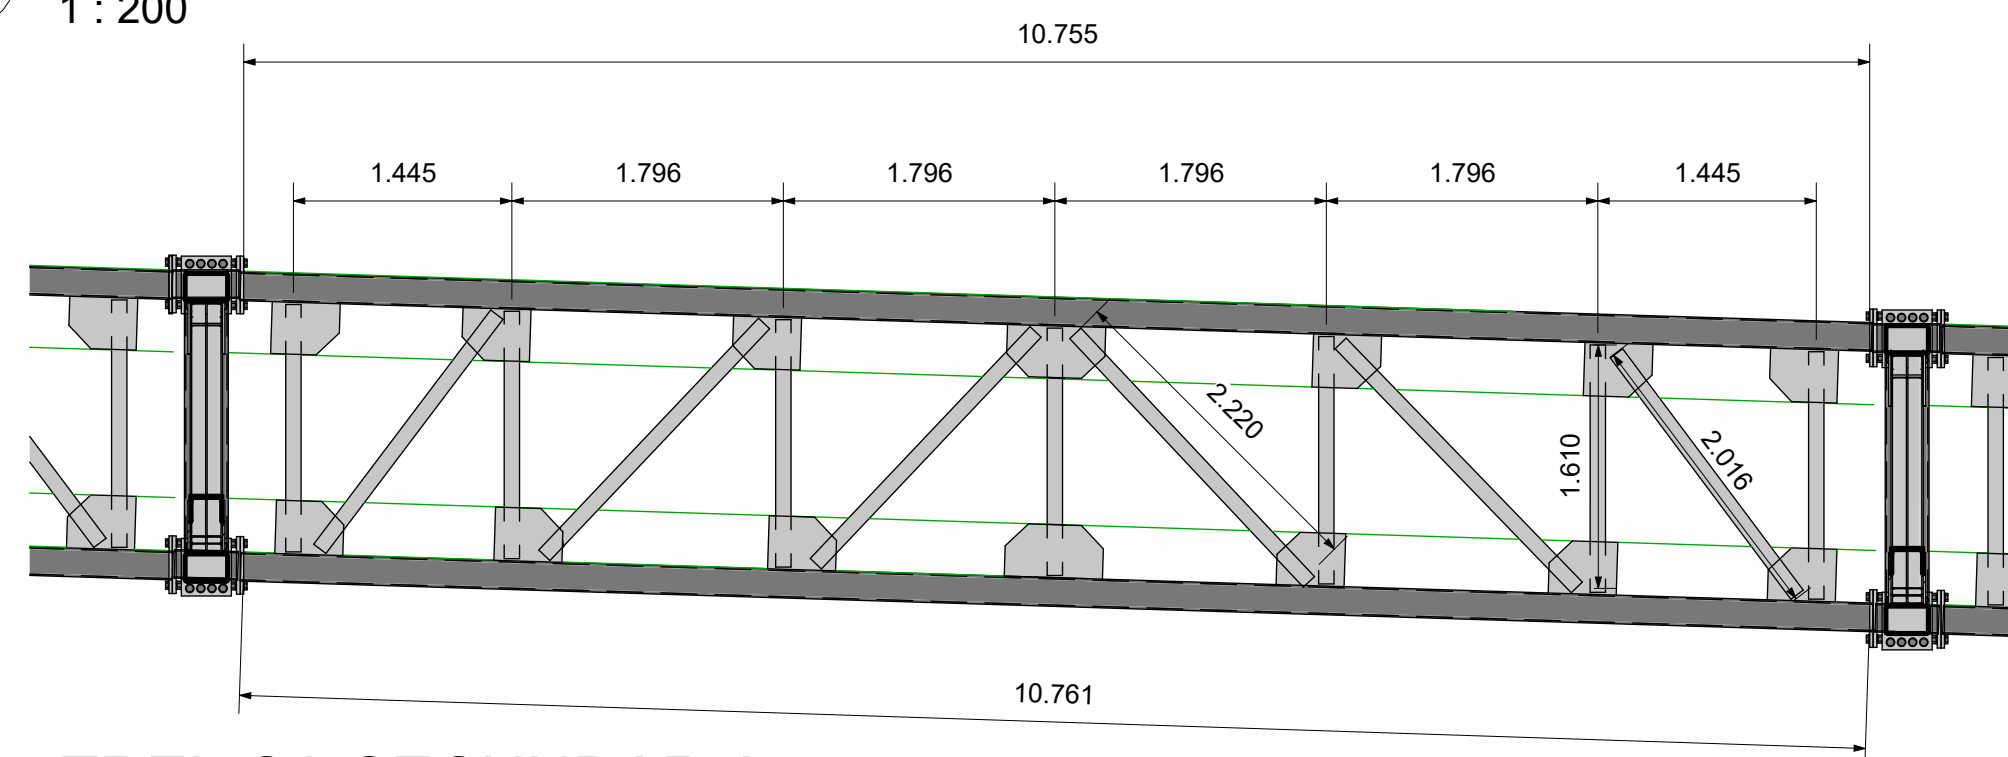

3 TRELIÇA SECUNDARIA
PORTICO 2
1 : 50

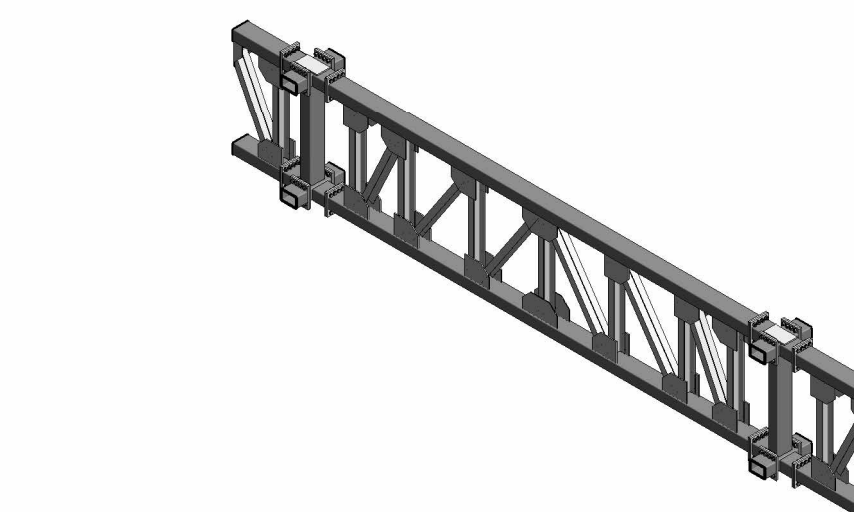

2 TRELIÇA_SECUNDARIA-TIPO-1
PORTICO 2

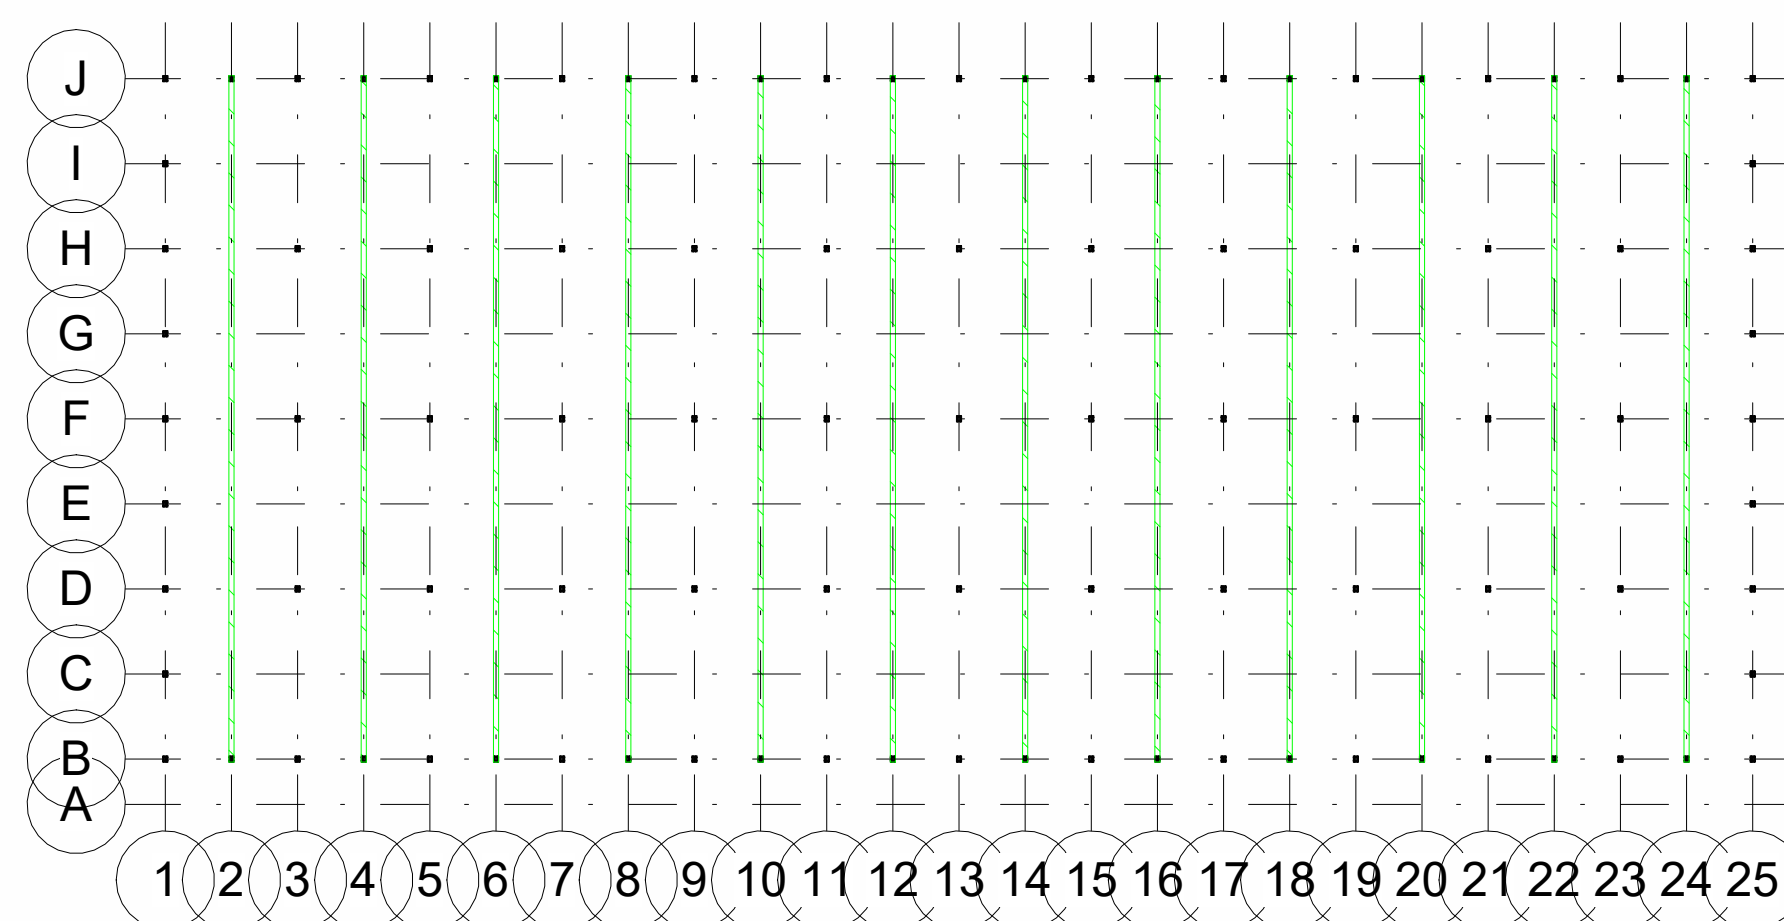

4 TRELIÇAS SECUNDARIAS
PORTICOS
1 : 1000



TÍTULO:

Projeto Portico secundario

DISCIPLINA:

Projeto Portico secundario

UNIDADE:

m

ESCALA:

INDICADA

REVISÃO:

00

ETAPA:

ASBUILT